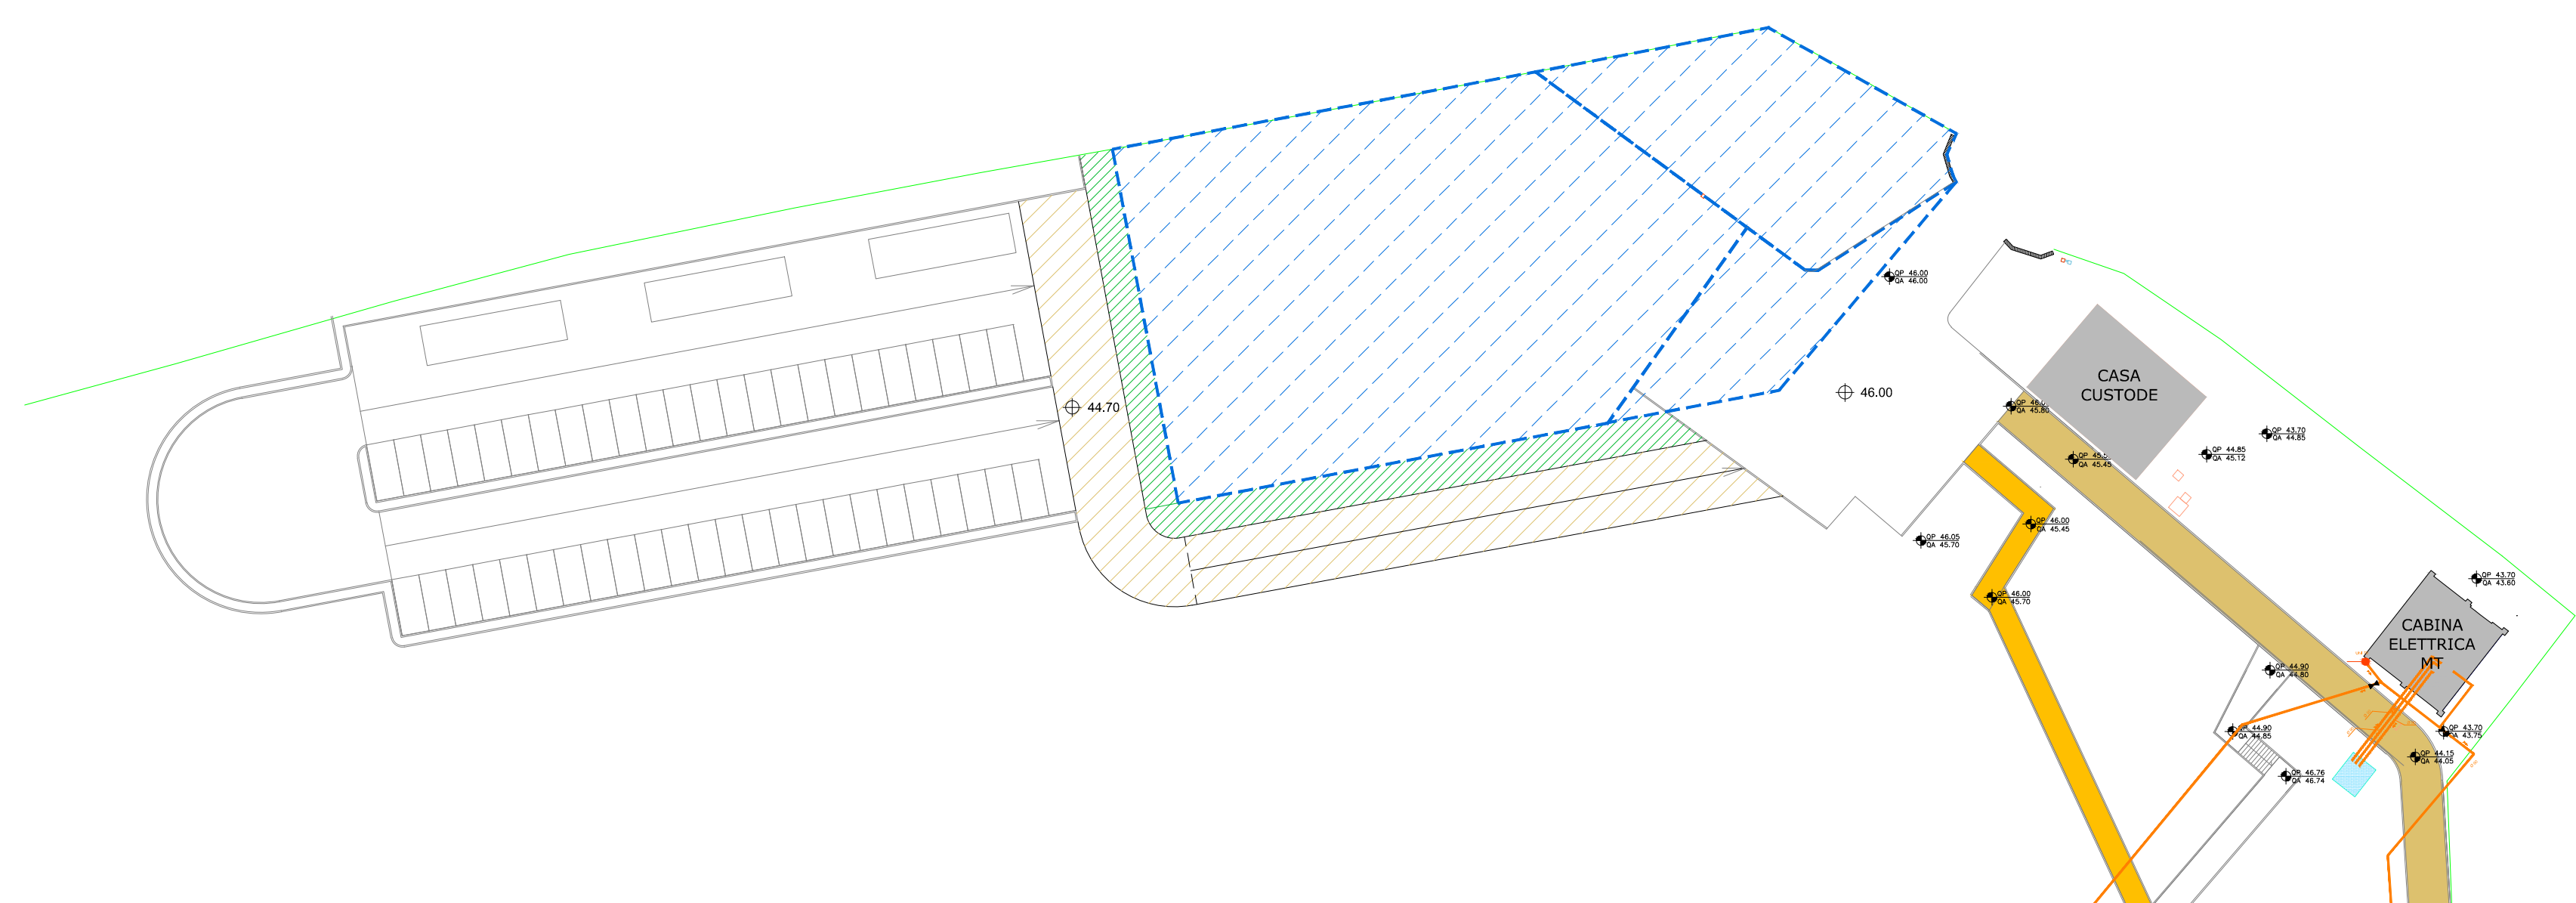


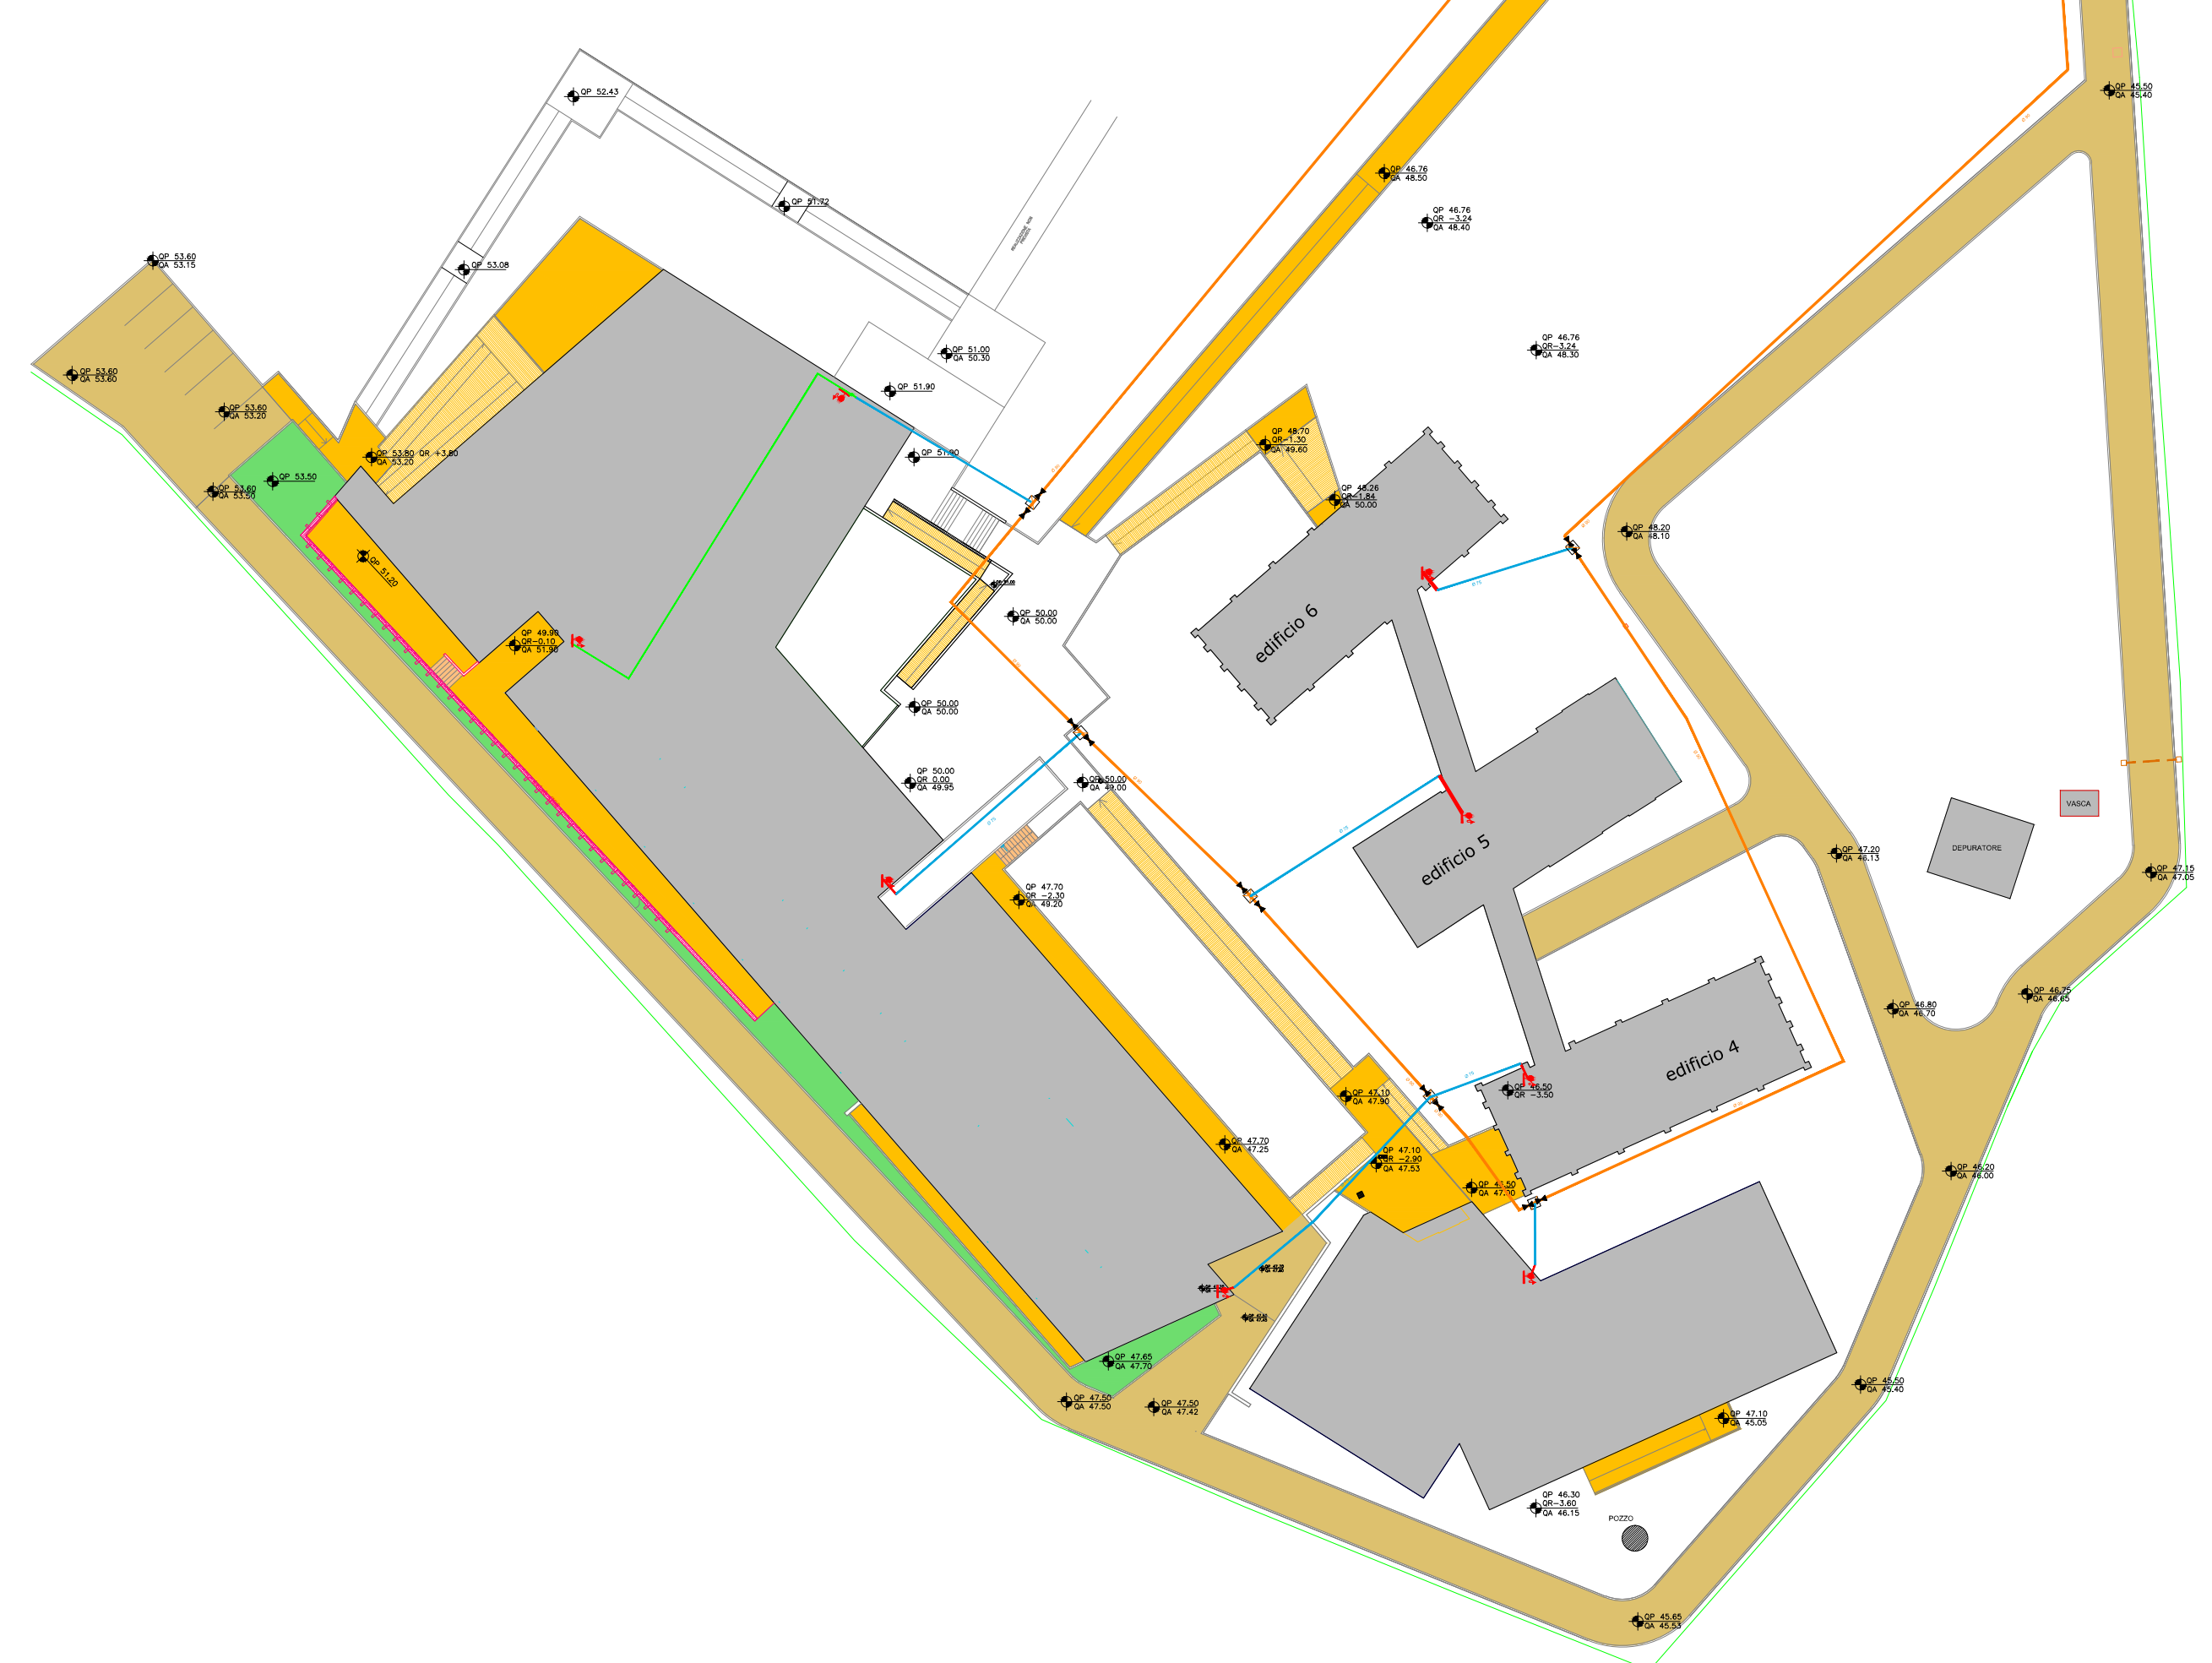
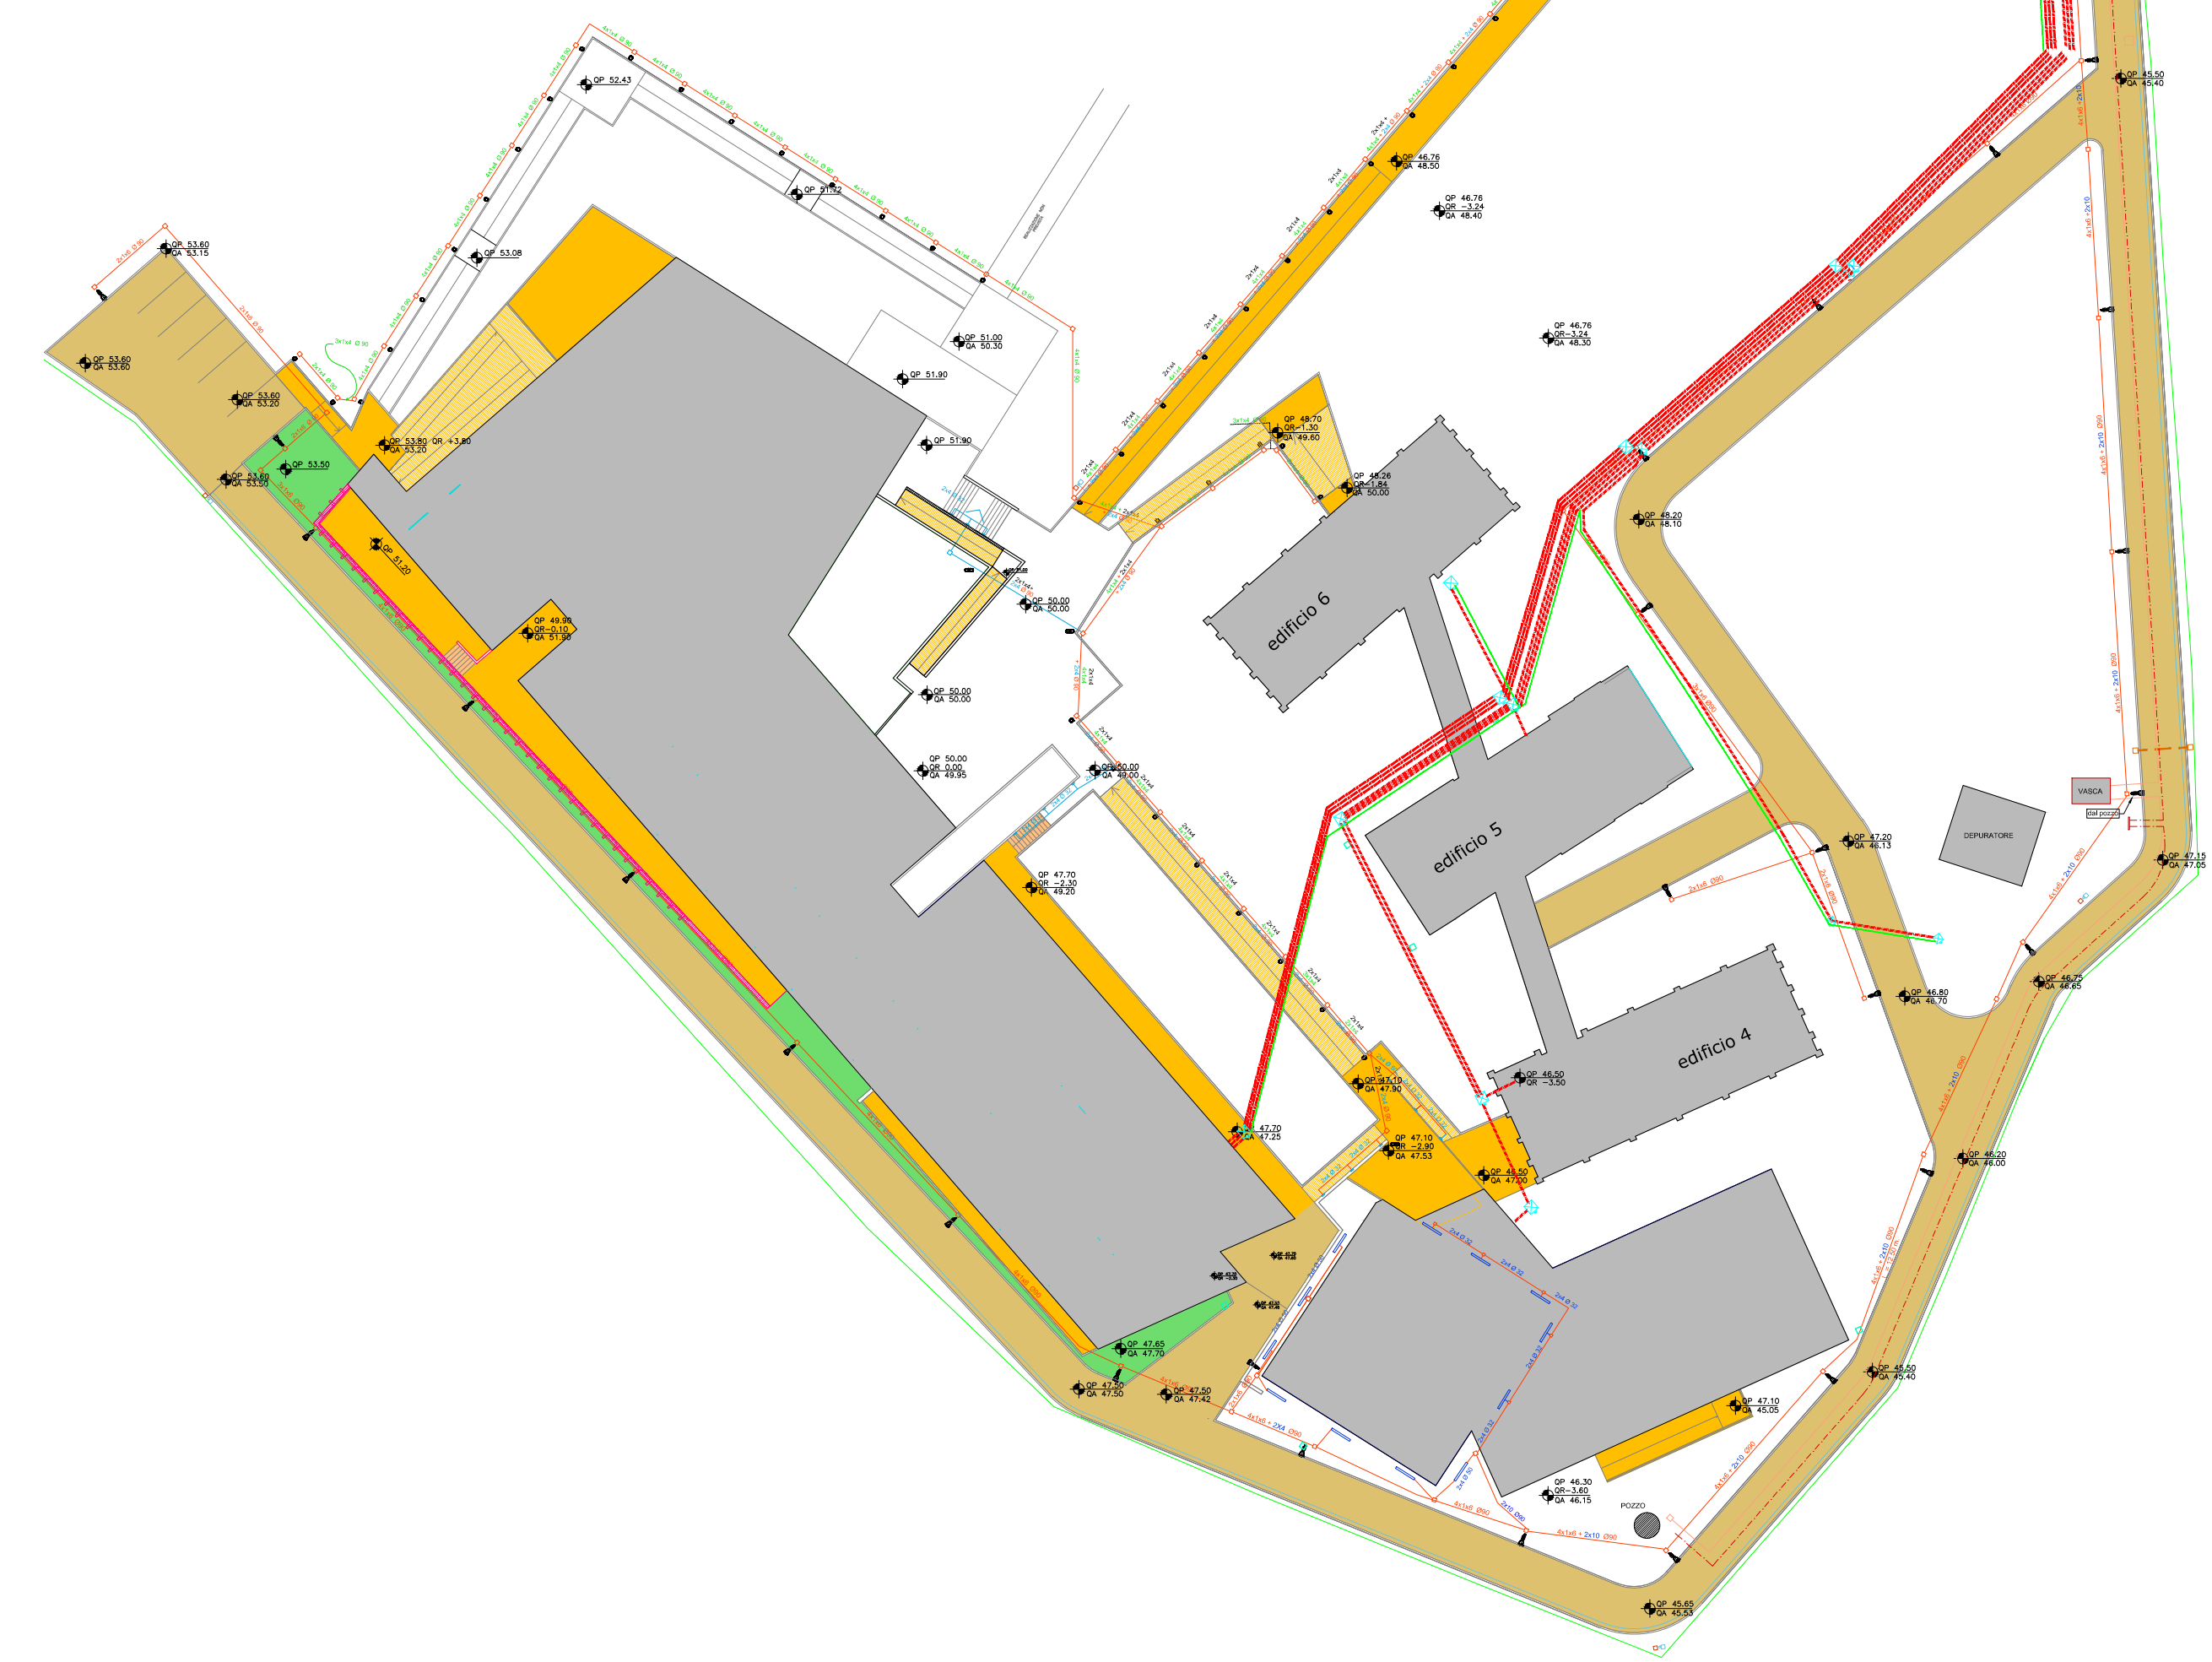
IMPIANTI ELETTRICI
 - ALIMENTAZIONE AI FABBRICATI
 - ILLUMINAZIONE VIABILITA' E PERCORSI



n.b.
 QP: QUOTA PROGETTO
 QA: QUOTA ATTUALE
 (in riferimento agli
 interventi già attuati)



IMPIANTO ANTINCENDIO

n.b.
 QP: QUOTA PROGETTO
 QA: QUOTA ATTUALE
 (in riferimento agli
 interventi già attuati)



  	
COMUNE DI SELARGIUS Provincia di Cagliari Assessorato ai Lavori Pubblici	
PROGETTO PRELIMINARE	
LAVORI DI COMPLETAMENTO DEL CAMPUS DELLA SCIENZA, DELLA TECNICA E DELL'AMBIENTE	
Elaborato: AS BUILT IMPIANTO ELETTRICO - IMPIANTO ANTINCENDIO	Tavola: A-06a
Elaborati di contabilità finale degli interventi già attuati	Data: Novembre 2014
SCALE DISEGNI: 1:500	Agg.:
GRUPPO DI PROGETTAZIONE Dott. Ing. Nicola CONCAS Dott. Ing. Giovanni MURGIA Geom. Fabrizio PERRA	
RESPONSABILE DEL PROCEDIMENTO Dott. Ing. Cecilia CANNAS	
L'Assessore LL.PP. (Emma PUDDU)	Comune di Selargius Il Sindaco (Gianfranco CAPPAS)