




IMPIANTI FOGNARI  
 - ACQUE BIANCHE  
 - ACQUE NERE  
 - RILANCIO FOGNARIO

n.b.  
 QP: QUOTA PROGETTO  
 QA: QUOTA ATTUALE  
 (in riferimento agli  
 interventi già attuati)

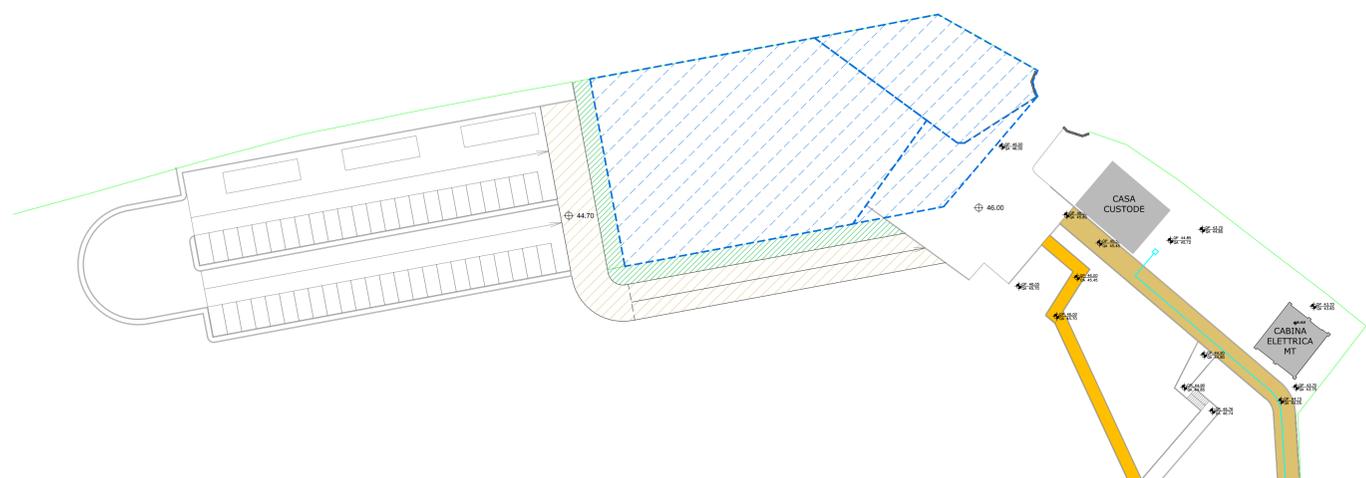

IMPIANTO ALIMENTAZIONE IDRICA

n.b.  
 QP: QUOTA PROGETTO  
 QA: QUOTA ATTUALE  
 (in riferimento agli  
 interventi già attuati)

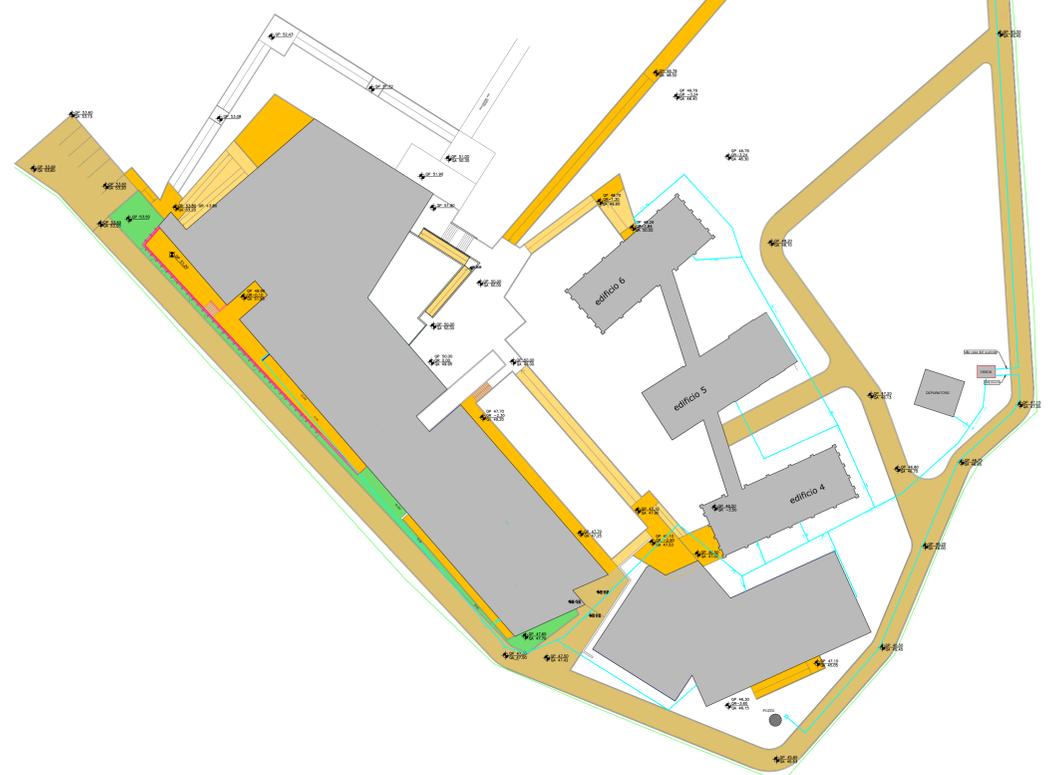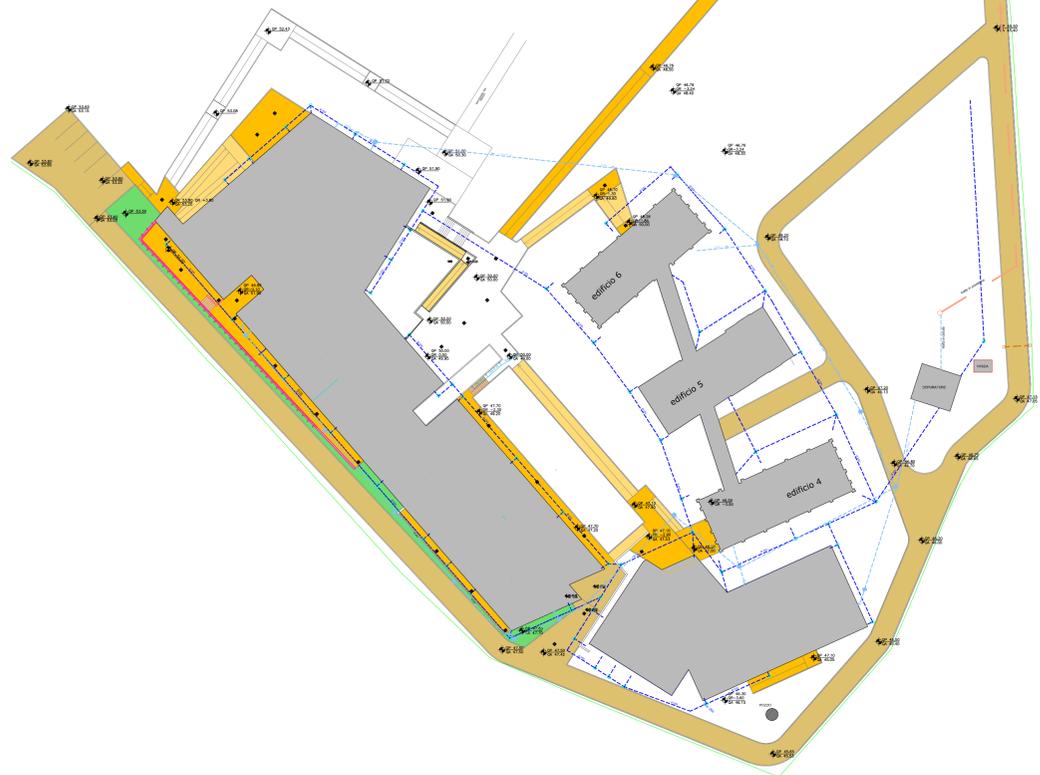

COMUNE DI SELARGIUS  
 Provincia di Cagliari  
 Assessorato ai Lavori Pubblici

PROGETTO PRELIMINARE

LAVORI DI COMPLETAMENTO DEL CAMPUS DELLA  
 SCIENZA, DELLA TECNICA E DELL'AMBIENTE

Elaborato:  
 AS BUILT IMPIANTO FOGNARIO - IMPIANTO IDRICO  
 Elaborati di contabilità finale degli interventi già attuati

Tavola: A-06b  
 Data: Novembre 2014

SCALE DISEGNI: 1:500

Agg.:

GRUPPO DI PROGETTAZIONE

Dott. Ing. Nicola CONCAS  
 Dott. Ing. Giovanni MURGIA  
 Geom. Fabrizio PERRA

*Chiodolucci*  
*Giuliano Murgio*  
*Fabrizio Perra*



RESPONSABILE DEL PROCEDIMENTO

Dott. Ing. Cecilia CANNAS

*Cecilia Cannas*

L'Assessore LL.PP.  
 (Emma PUDDU)

Comune di Selargius

Il Sindaco  
 (Gianfranco CAPPAS)